


| Ø MÍNIMOS DE DERIVACIONES A LOS APARATOS |  |
|--|--|
| APARATO O PUNTO DE CONSUMO               | Ø NOMINAL RAMAL (COBRE O PLÁSTICO, mm) |
| LAVABO                                   | 12                                     |
| DUCHA                                    | 12                                     |
| INODORO CON CISTERNA                     | 12                                     |
| URINARIO CON GRIFO TEMPORIZADO           | 12                                     |
| VERTEDERO                                | 20                                     |

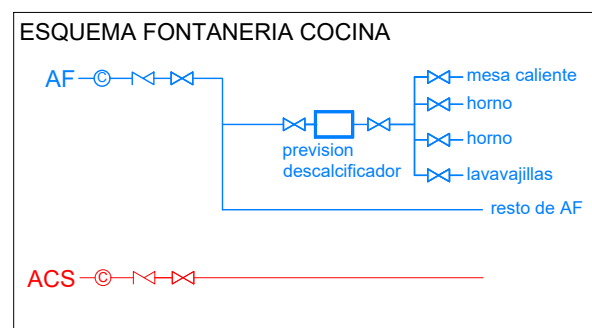

| LEYENDA FONTANERÍA |                                   |
|--------------------|-----------------------------------|
| —                  | TUBERÍA AGUA FRÍA                 |
| —                  | TUBERÍA AGUA CALIENTE SANITARIA   |
| —                  | TUBERÍA RETORNO AGUA CALIENTE     |
| —                  | TUBERÍA ENTERRADA RIEGO           |
| —                  | LLAVE DE CORTE ACS                |
| —                  | TOMA AF                           |
| —                  | TOMA ACS                          |
| —                  | TERMO ELECTRICO                   |
| —                  | ARQUETA DE RIEGO CON ELECTROVÁLV. |