


LEYENDA ANTI INTRUSIÓN	
	DETECTOR VOLUMÉTRICO
	PANTALLA LCD
	SIRENA
	SIRENA EXTERIOR
	CENTRALITA ANTI INTRUSIÓN

LEYENDA INCENDIOS	
	DETECTOR DE INCENDIOS

LEYENDA MEGAFONÍA	
	ALTAVOZ SISTEMA AUDIOVISUAL
	ALTAVOZ DE EMPOTRAR 6W
	PROYECTOR ACÚSTICO 40W
	ALTAVOZ EXPONENCIAL 30W
	MICROFONO GENERAL ZONAS
	RACK
	KIT LLAMADA WC ACCESIBLE
	SISTEMA AUDIO GIMNASIO(*)


- (*) Sistema de audio gimnasio, compuesto por:
- o Fuente de sonido; entrada USB, SD card, minijack, lector CD/mp3, doble entrada micrófonos. Cada canal de fuente de entrada, dispondrá de un mando regulador de nivel/volumen de mezcla. Dispondrá de sintonizador de Radio estéreo.
 - o Amplificador previo; recibirá la señal de audio de la fuente de sonido y la entregará al amplificador de potencia. Dispondrá de: Control de tonos con al menos 5 bandas de frecuencia; salida audio RCA
 - o Amplificador de potencia. Con alta impedancia de entrada, mínimo 4 entradas conmutables, salida de tensión constante 100v. Regulador de volumen de salida. 4 salidas de altavoz con potencia conjunta RMS 220W.

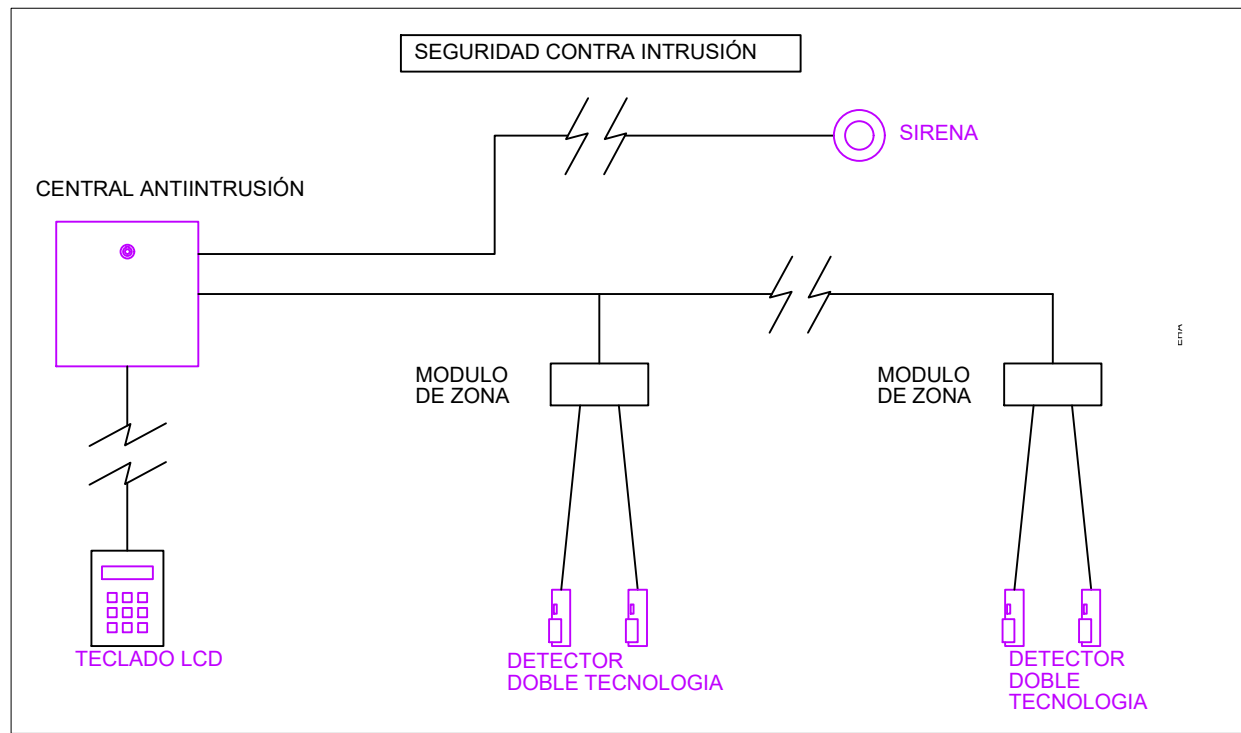

- PANEL CON 4 VENTILADORES (1 U)
- PANEL DISTRIBUIDOR 12 F.O. (1 U)
- PANEL PASAHILOS (1 U)
- SWITCH 24 PUERTOS 10/100/1000 Mbps
- PANEL PASAHILOS (1 U)
- SWITCH 24 PUERTOS 10/100/1000 Mbps
- PANEL PASAHILOS (1 U)
- PANEL (Pach) 24xRJ45 (Datos)
- PANEL PASAHILOS (1 U)
- PANEL (Pach) 24xRJ45 (Datos)
- PANEL PASAHILOS (1 U)

- PANEL (Pach) 24xRJ45 (Voz)
- PANEL PASAHILOS (1 U)
- PANEL (Pach) 24xRJ45 (Voz)
- PANEL PASAHILOS (1 U)

- BANDEJA (1 U)
- BASES 8 SCHUKO (1 U)

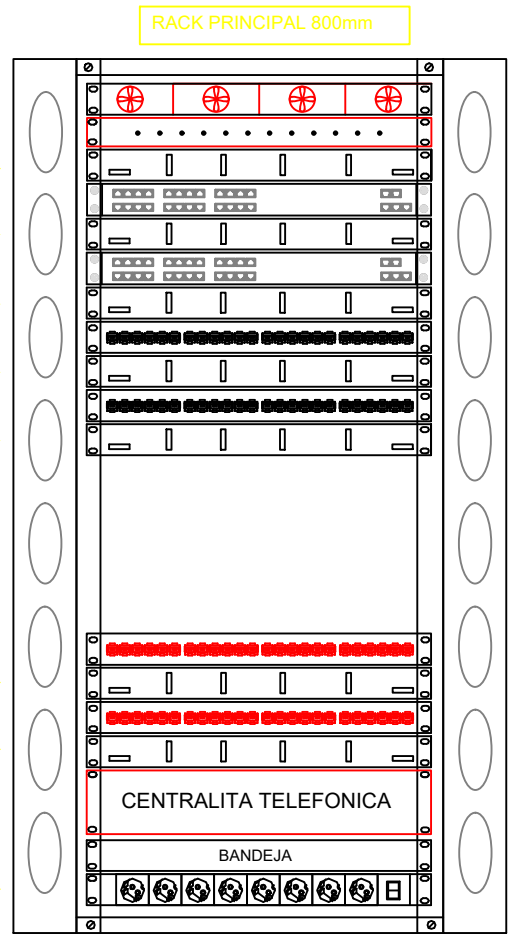

- PANEL CON 4 VENTILADORES (1 U)
- PANEL DISTRIBUIDOR 12 F.O. (1 U)
- PANEL PASAHILOS (1 U)
- SWITCH 24 PUERTOS 10/100/1000 Mbps
- PANEL PASAHILOS (1 U)
- BANDEJA (1 U)
- BASES 8 SCHUKO (1 U)

