



Luis Mariano Serrano, S.L.
C.I.F B-50382811

• **OFICINA:** Valle de Arán, 10
Tel. 976 513 472 - Fax: 976 466 568
50015 ZARAGOZA

• **TALLER:** Jean Paul Sartre, 4 - Tel. 976 742 865
50015 ZARAGOZA

CERTIFICADO DE INSTALACION COMUN DE GAS

Empresa Instaladora

Nombre Luis Mariano Serrano, S.L. -Termagas- CIF B50382811
Dirección Valle de Arán, 10 Teléfono de atención 976 513 472
Categoría A Número de Registro 50.032.450, expedido por Gobierno de Aragón

Instalador autorizado

Nombre Luis Mariano Serrano Soler
DNI o NIE 17708124X (o, en su defecto, número de pasaporte)
Categoría de instalador A Número de carné 17708124X expedido por Gobierno de Aragón

DECLARA: Haber realizado la instalación siguiente:

Dirección: PARCELA E-7, ARCOSUR
(CPI ANA Mª NAVALES) Población ZARAGOZA

Potencia de diseño de la instalación: 356,20 Kw

Número de instalaciones individuales a las que alimenta 3

Que la misma ha sido efectuada y cumple con todas las disposiciones y normativas de la legislación vigente que le sean de aplicación, tanto en materiales como en ventilaciones, que se han realizado con resultado satisfactorio las pruebas de estanqueidad que las mismas prevén, y que los dispositivos de maniobra funcionan correctamente.

Y acompaña la siguiente documentación (indicar la que proceda):

☒ **Croquis** de la instalación común

... -Otros (indicar).....

La empresa firmante de este documento garantiza, por un período de cuatro años contados a partir de la fecha abajo indicada, contra cualquier deficiencia de la instalación realizada atribuible a una mala ejecución, así como contra toda consecuencia que de ello se derive.

Fecha

29-08-2023




Firma del instalador autorizado

Sello de la empresa instaladora



Luis Mariano Serrano, S.L.
CIF B-50382811
Valle de Arán 10 - Tel 976 513 472
50015 ZARAGOZA

COCINA 4 EQUIPOS

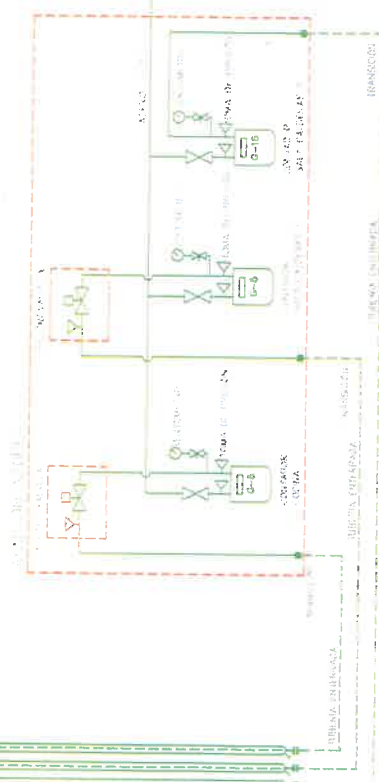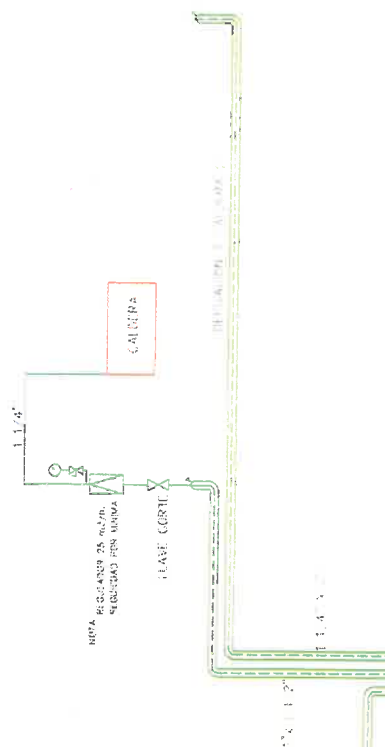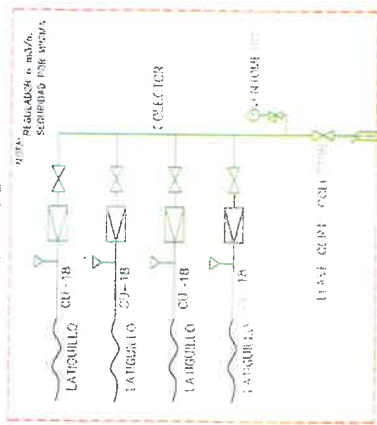



Luis Mariano Serrano, S.L.
C.I.F B-50382811

• **OFICINA:** Valle de Arán, 10
Tel. 976 513 472 - Fax: 976 466 568
50015 ZARAGOZA

• **TALLER:** Jean Paul Sartre, 4 - Tel. 976 742 865
50015 ZARAGOZA

CERTIFICADO DE INSTALACIÓN INDIVIDUAL DE GAS

Empresa Instaladora

Nombre LUÍS MARIANO SERRANO, S.L. C.I.F. B50382811
Dirección VALLE DE ARÁN, 10
Categoría A Número de Registro 50032450, expedido por GOBIERNO DE ARAGÓN

Instalador autorizado

Nombre LUÍS MARIANO SERRANO SOLER D.N.I. 17708124X
Categoría A N° de carné 17708124X, expedido por GOBIERNO DE ARAGÓN

DECLARA: Haber realizado la instalación siguiente:

Dirección: PARCELA E-7, ARCOSUR

(CPI ANA Mª NAVALES)

Población: ZARAGOZA

Potencia nominal de la instalación 86,20 Kw

Que la misma ha sido efectuada y cumple con todas las disposiciones y normativa de la legislación vigente que le sean de aplicación, tanto en materiales como en ventilaciones, que se han realizado con resultado satisfactorio las pruebas de estanqueidad que las mismas prevén y que los dispositivos de maniobra funcionan correctamente.

Y acompaña la siguiente documentación (indicar la que proceda):

☒ Croquis de la instalación individual

☒ Relación de aparatos instalados o previstos

Uso

..... Doméstico individual

..... Doméstico colectivo

..... Comercial

..... Industrial

....X Institucional

APARATOS A GAS INSTALADOS O PREVISTOS

Tipo de aparato instalado o previsto	Potencia nominal (Kw)
1 COCINA	29,20
1 FREIDORA	13
1 SARTEN	20
1 MARMITA	24

La empresa firmante de este documento garantiza, por un período de cuatro años contados a partir de la fecha abajo indicada, contra cualquier deficiencia de la instalación realizada atribuible a una mala ejecución, así como contra toda consecuencia que de ello se derive.

Fecha

29-08-2023

Firma del instalador autorizado

Sello de la empresa






Luis Mariano Serrano, S.L.

CIF B-50382811

Valle de Aran 10 - Tel 976 513 472
50015 ZARAGOZA

COCINA 4 EQUIPOS

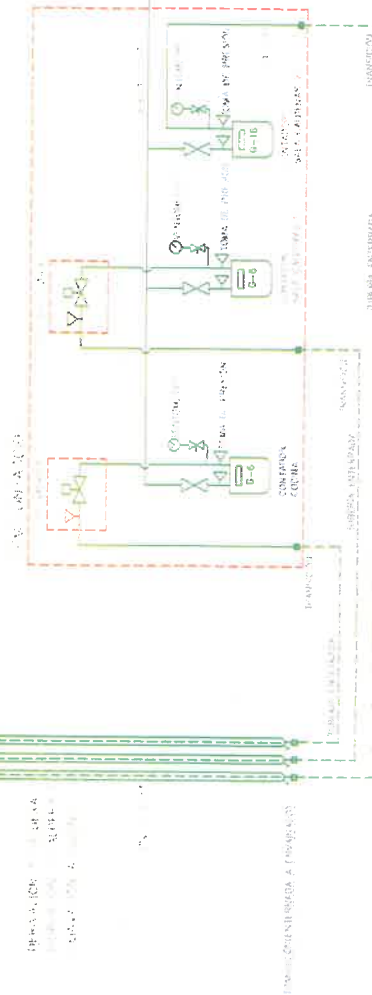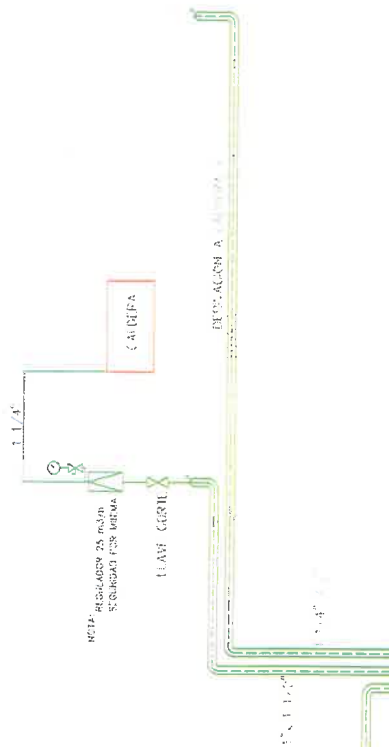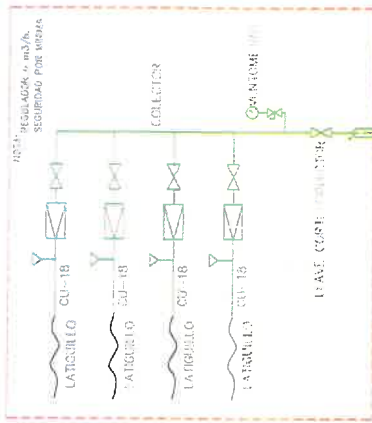



• **OFICINA:** Valle de Arán, 10
Tel. 976 513 472 - Fax: 976 466 568
50015 ZARAGOZA

• **TALLER:** Jean Paul Sartre, 4 - Tel. 976 742 865
50015 ZARAGOZA

CERTIFICADO DE INSTALACIÓN INDIVIDUAL DE GAS

Empresa Instaladora

Nombre LUÍS MARIANO SERRANO, S.L. C.I.F. B50382811
Dirección VALLE DE ARÁN, 10
Categoría A Número de Registro 50032450, expedido por GOBIERNO DE ARAGÓN

Instalador autorizado

Nombre LUÍS MARIANO SERRANO SOLER D.N.I. 17708124X
Categoría A Nº de carné 17708124X, expedido por GOBIERNO DE ARAGÓN

DECLARA: Haber realizado la instalación siguiente:

Dirección: PARCELA E-7, ARCOSUR

(CPI ANA Mª NAVALES)

Población: ZARAGOZA

Potencia nominal de la instalación 100 Kw

Que la misma ha sido efectuada y cumple con todas las disposiciones y normativa de la legislación vigente que le sean de aplicación, tanto en materiales como en ventilaciones, que se han realizado con resultado satisfactorio las pruebas de estanqueidad que las mismas prevén y que los dispositivos de maniobra funcionan correctamente.

Y acompaña la siguiente documentación (indicar la que proceda):

☒ Croquis de la instalación individual

☒ Relación de aparatos instalados o previstos

Uso

..... Doméstico individual

..... Doméstico colectivo

..... Comercial

..... Industrial

....X Institucional

APARATOS A GAS INSTALADOS O PREVISTOS

Tipo de aparato instalado o previsto	Potencia nominal (Kw)
1 CALDERA	100

La empresa firmante de este documento garantiza, por un período de cuatro años contados a partir de la fecha abajo indicada, contra cualquier deficiencia de la instalación realizada atribuible a una mala ejecución, así como contra toda consecuencia que de ello se derive.

Fecha

29-08-2023



Firma del instalador autorizado

Sello de la empresa




Luis Mariano Serrano, S.L.
CIF B-50382811
Valle de Aran 10 - Tel 976 513 472
50015 ZARAGOZA

COCINA 4 EQUIPOS

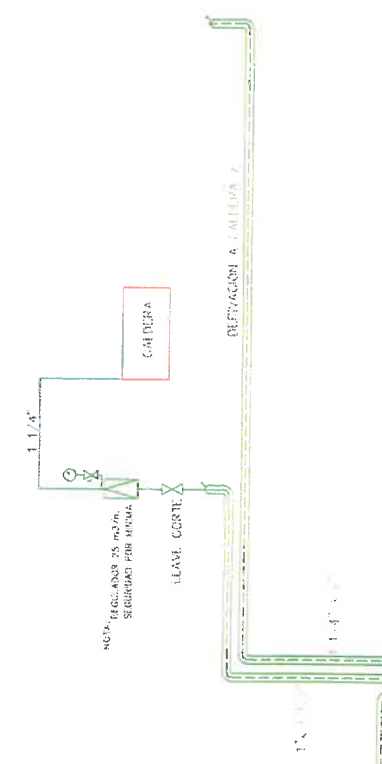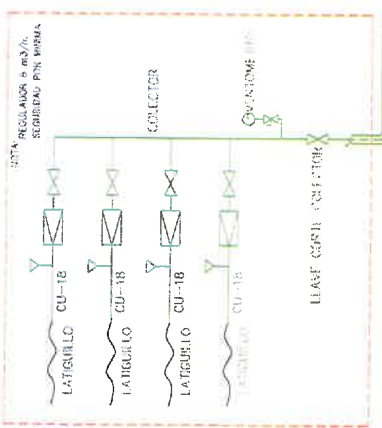

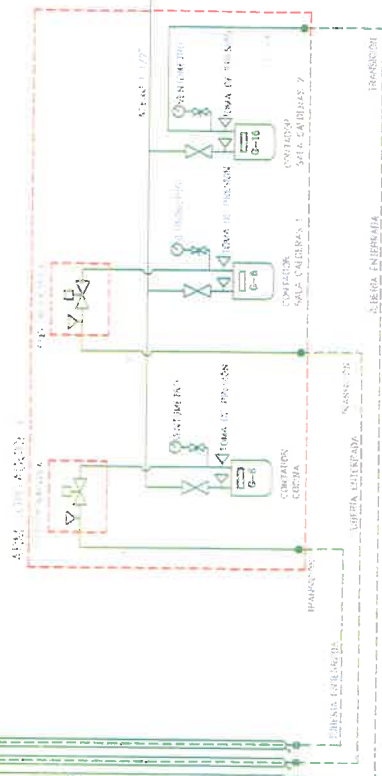