




ALZADO 1. CANAL DE IZAS

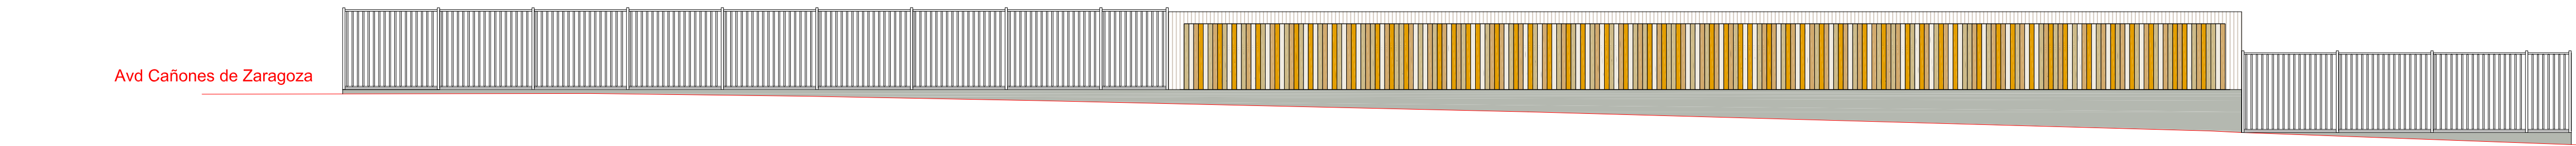

ALZADO 2. AVD CAÑONES DE ZARAGOZA

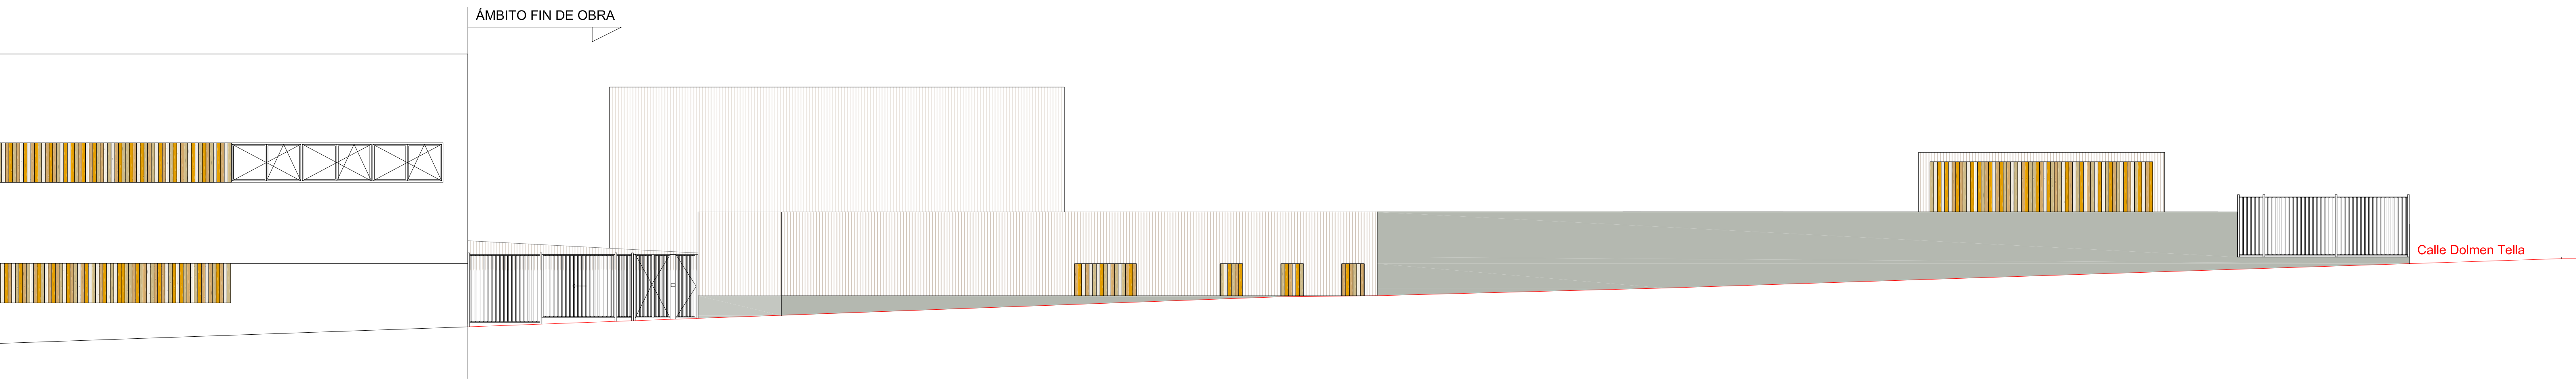

ALZADO 3. CALLE DOLMEN DE TELLA

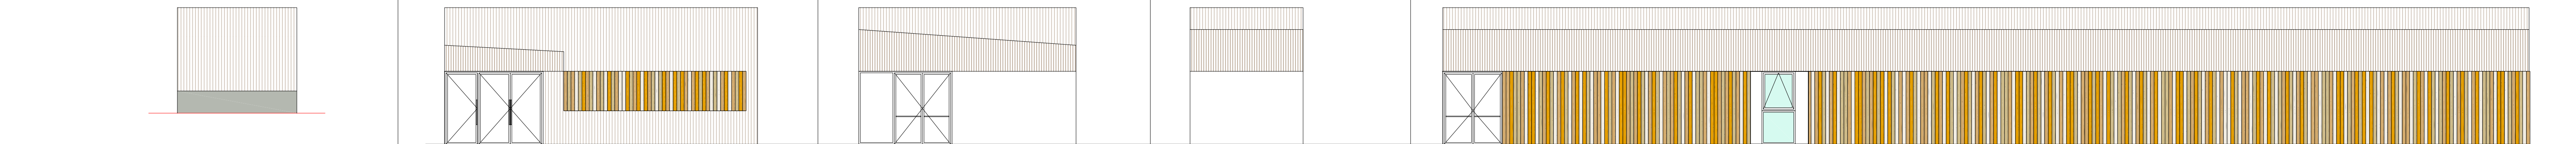


ALZADO 4

ALZADO 5


ALZADO 6

ALZADO 7


ALZADO 8

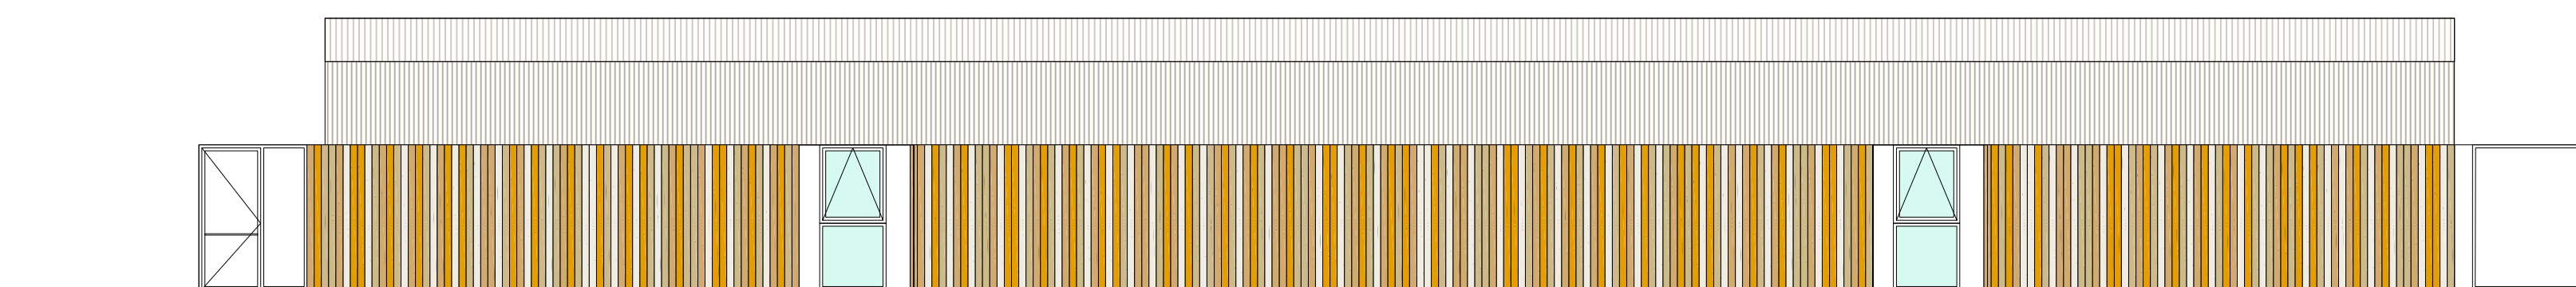

ALZADO 9

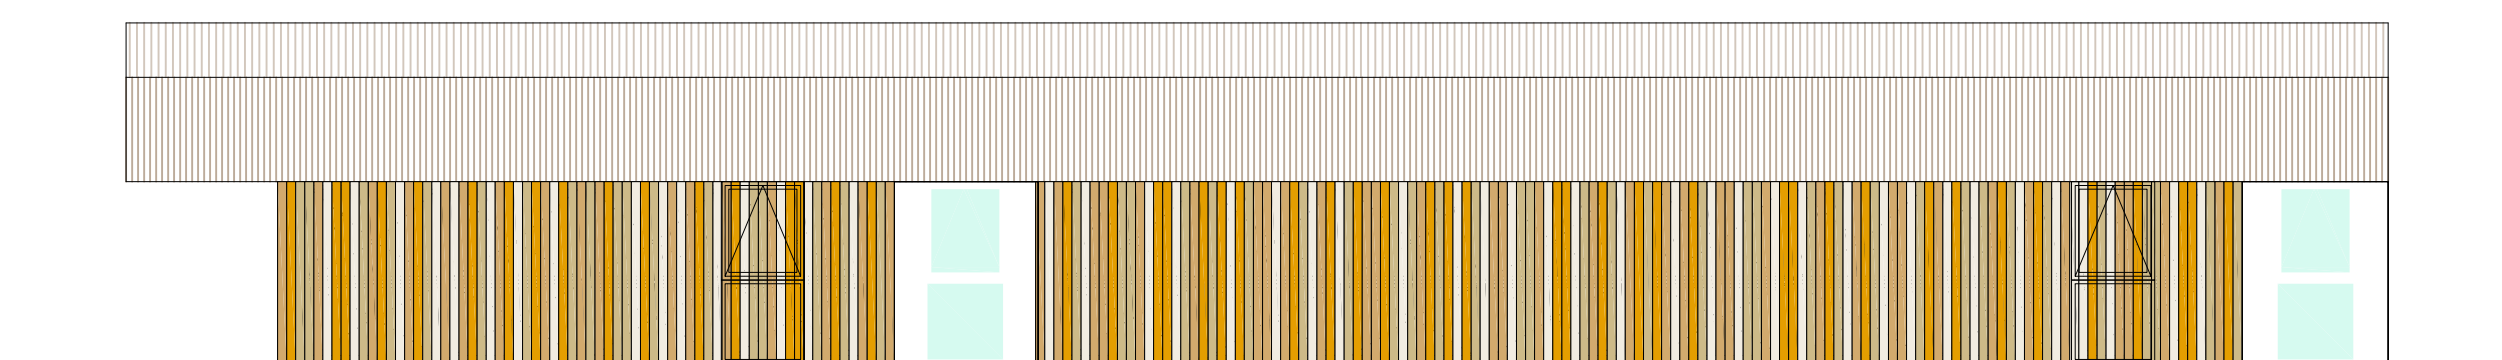

ALZADO 10

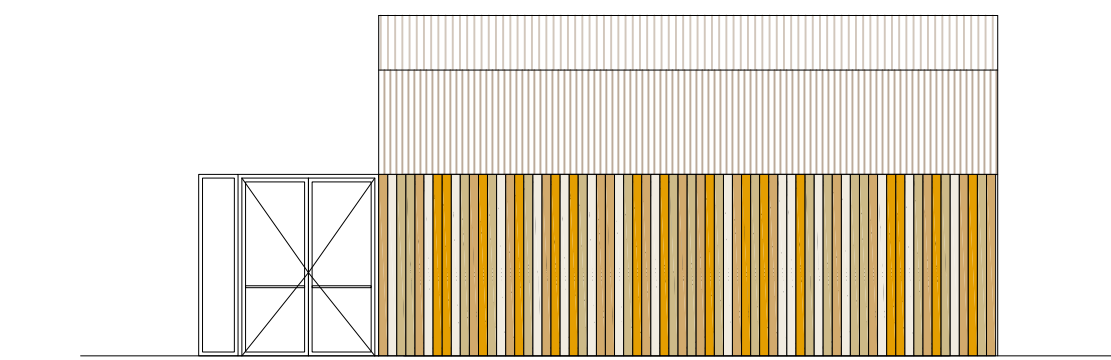

ALZADO 11

PAVIMENTO TERMINADO 261.50

PATIO 1

ALZADO 12

ALZADO 13

PATIO 2


ALZADO 14

ALZADO 15


PATIO 3

ALZADO 16


ALZADO 17

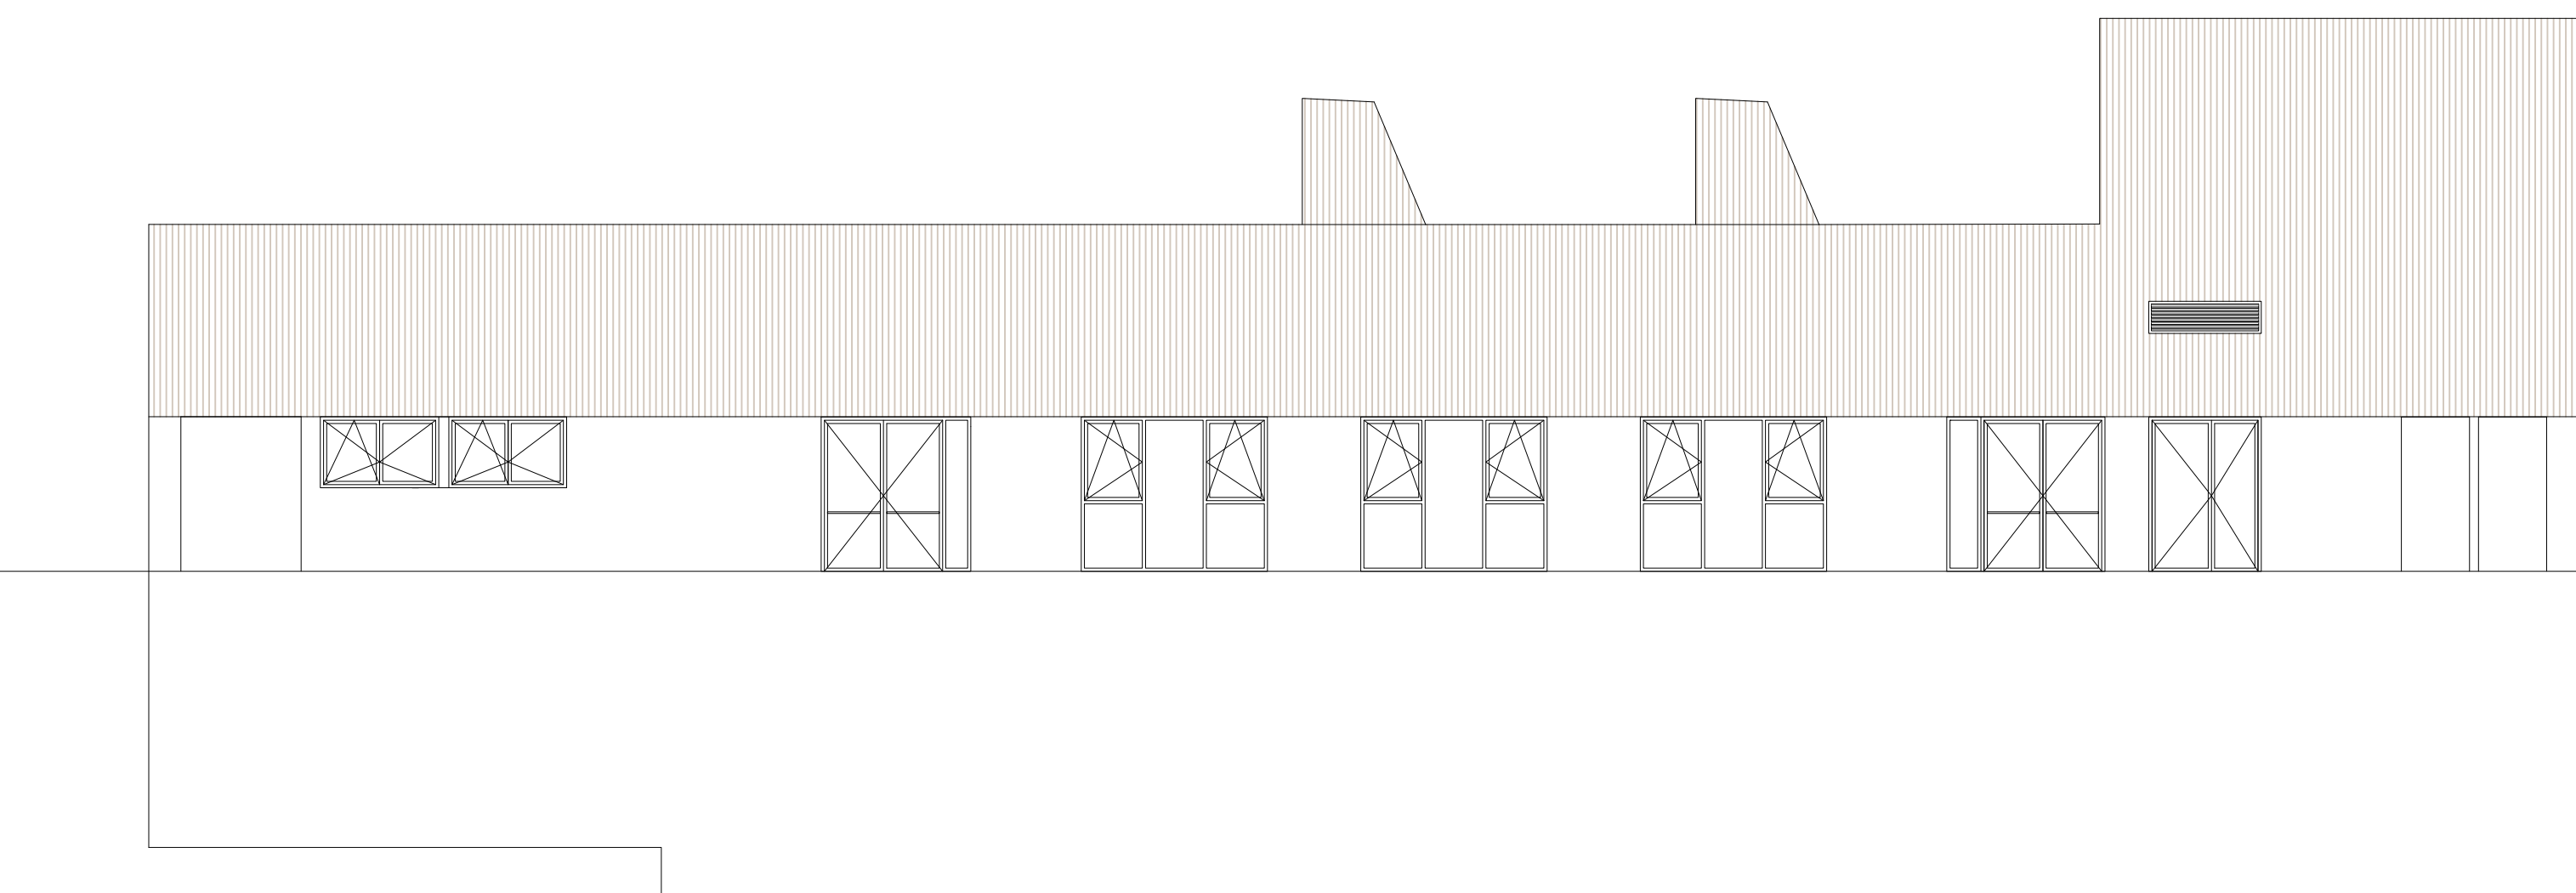


ALZADO 20

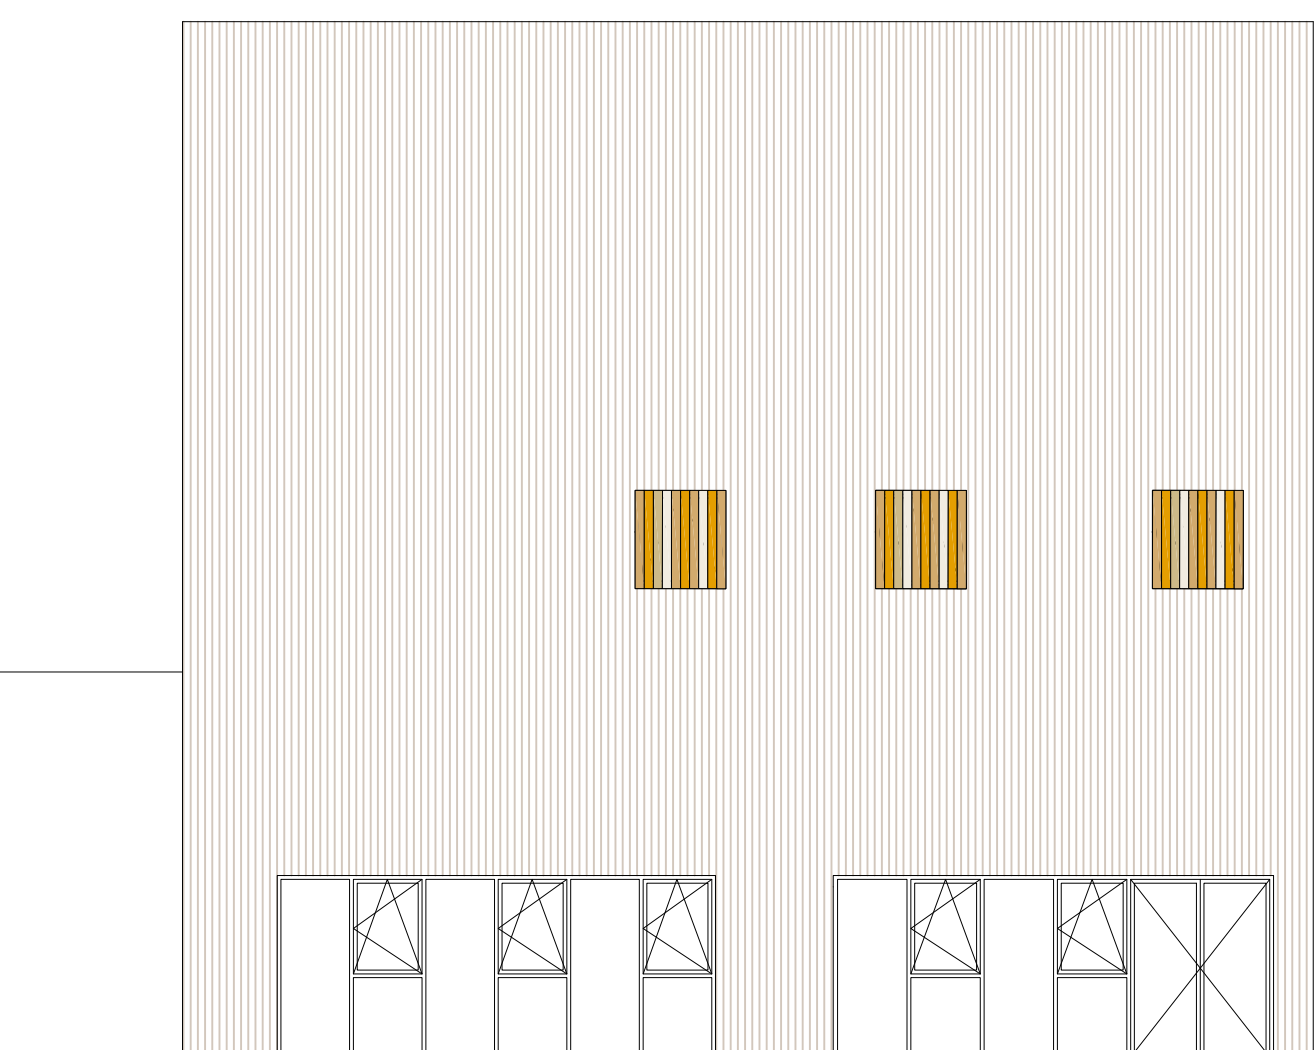

ALZADO 21

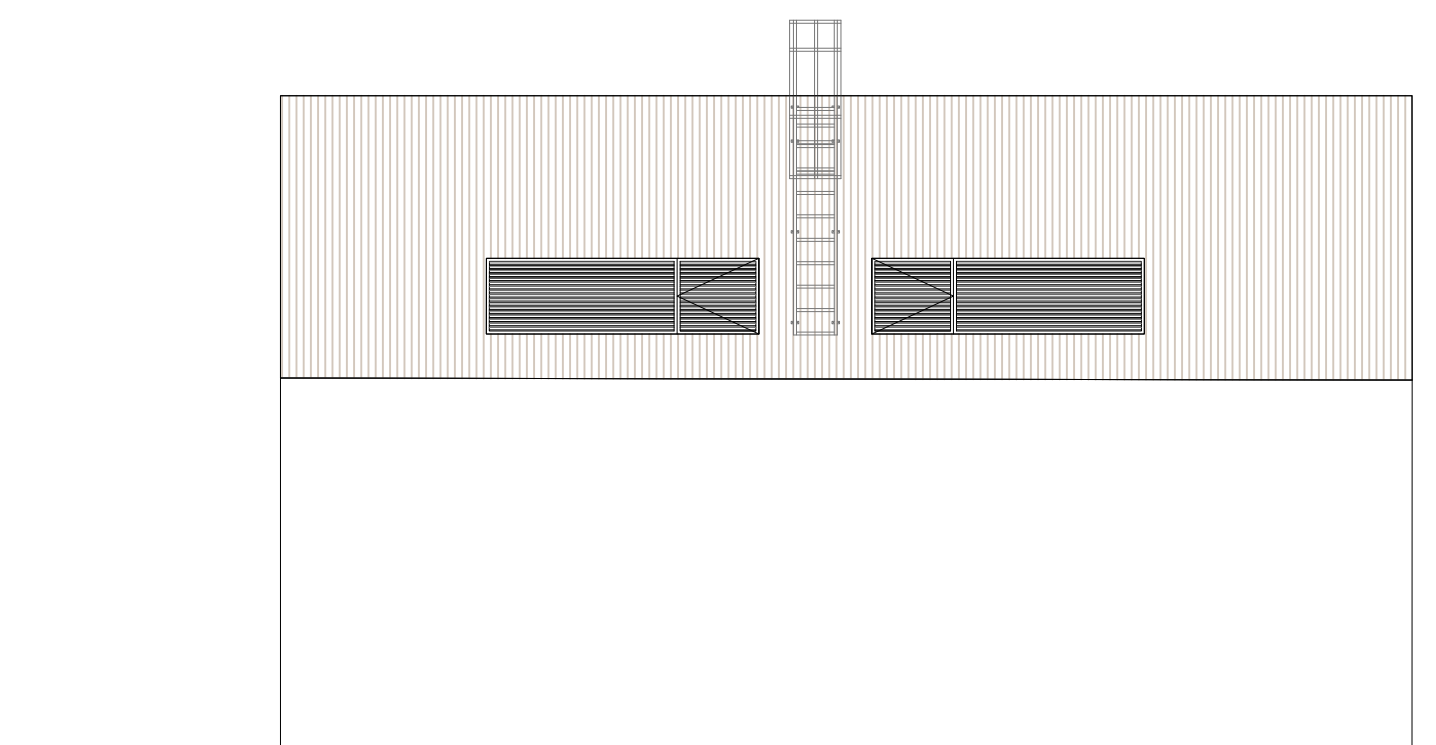

ALZADO 22

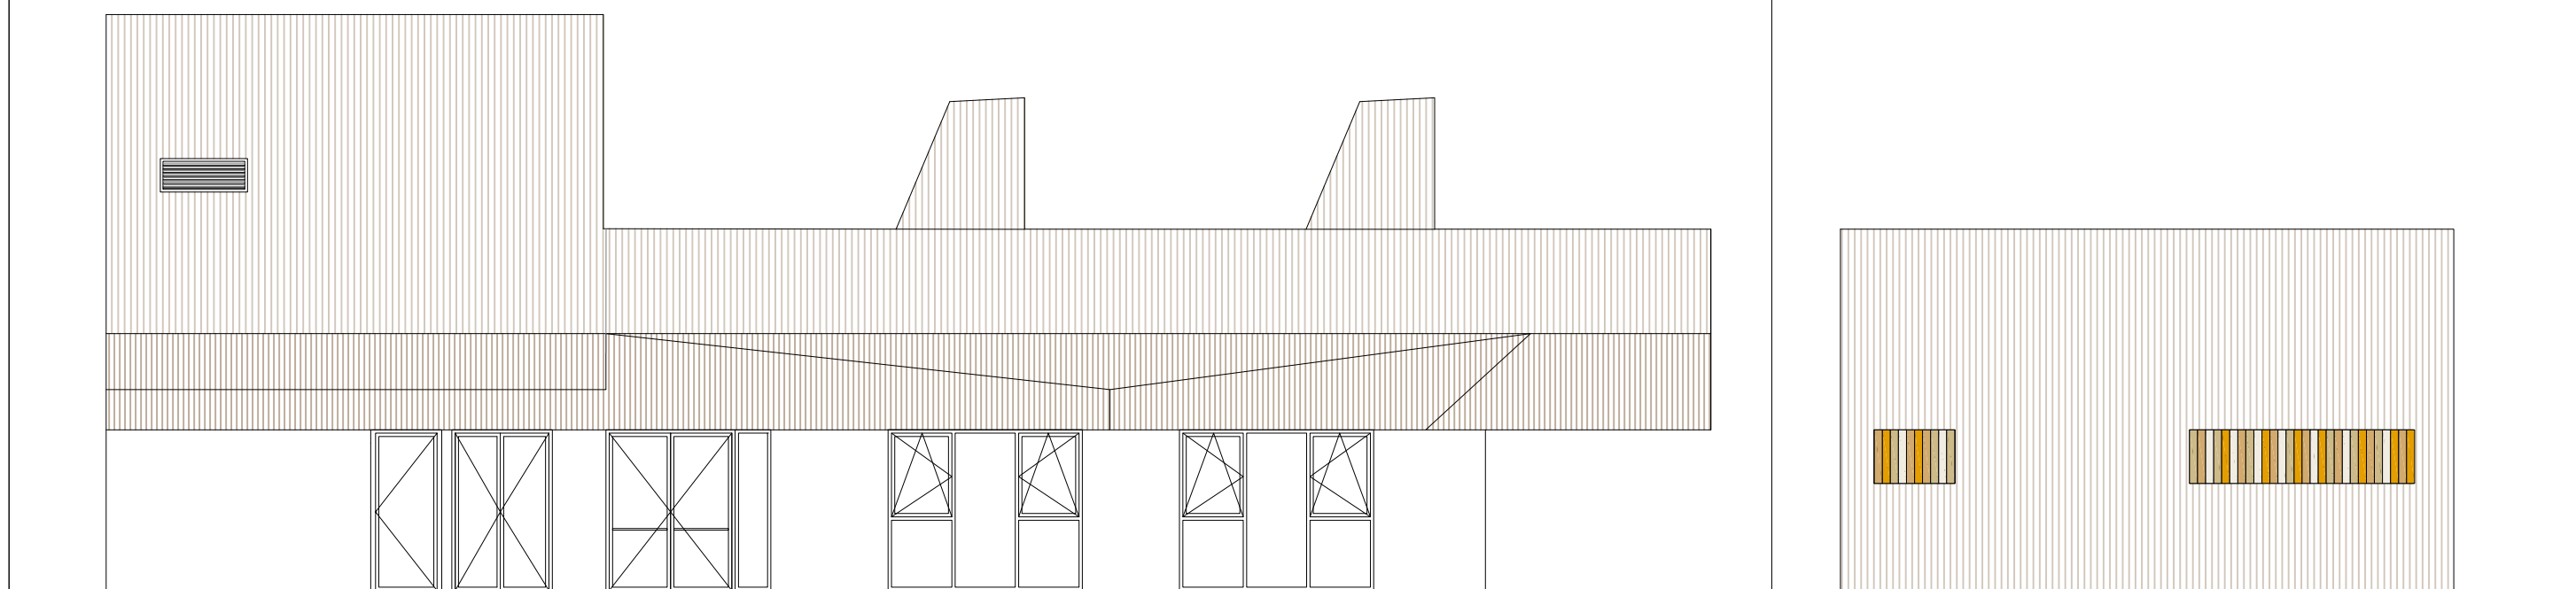

ALZADO 18

ALZADO 19

