


LEYENDA DE CLIMATIZACIÓN Y VENTILACIÓN	
	COND.IMPULSIÓN (CHAPA AISLADA EN EXTERIOR, FIBRA DE VIDRIO EN INTERIOR)
	COND.EXTRAC.VENTILACIÓN (CHAPA AISLADA EN EXTERIOR, FIBRA DE VIDRIO EN INTERIOR)
	CONDUCTO FLEXIBLE
	TOBERAS DE GRAN ALCANCE. IMPULSIÓN EN GIMNASIO Y COMEDOR.
	REJILLAS IMPULSIÓN - EXTRACCIÓN
	EXTRACTOR NEOLINEO
	REJILLA DE EXTRACCIÓN
	COMPUERTA DE REGULACIÓN
	SPLIT UNIDAD INTERIOR
	UNIDAD EXTERIOR - SPLIT/FAN COIL
	DIFUSOR ROTACIONAL
	SONDA CALIDAD AMBIENTE

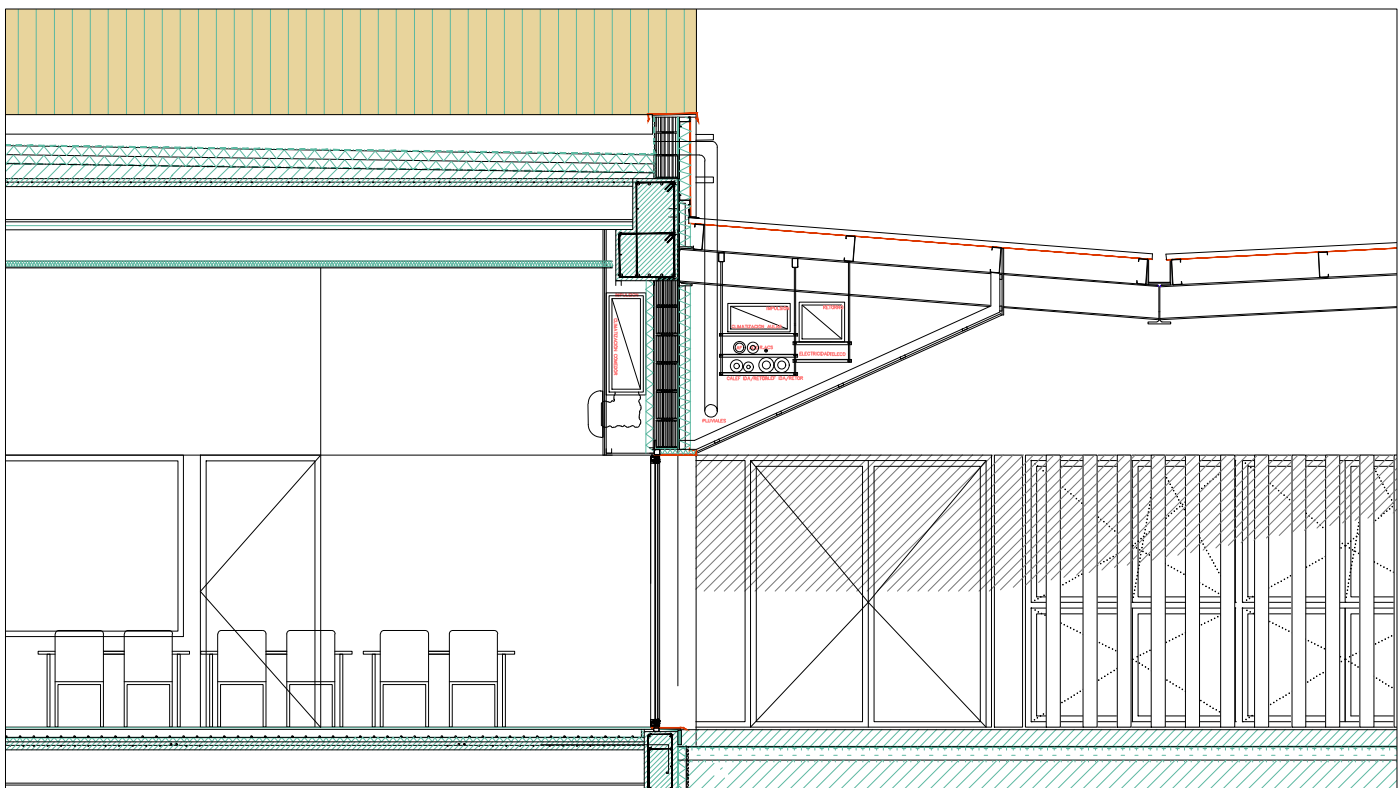

Detalle de instalaciones por porche comedor.
Las entradas y salidas de climatización no coinciden con la bajante de pluviales de saneamiento