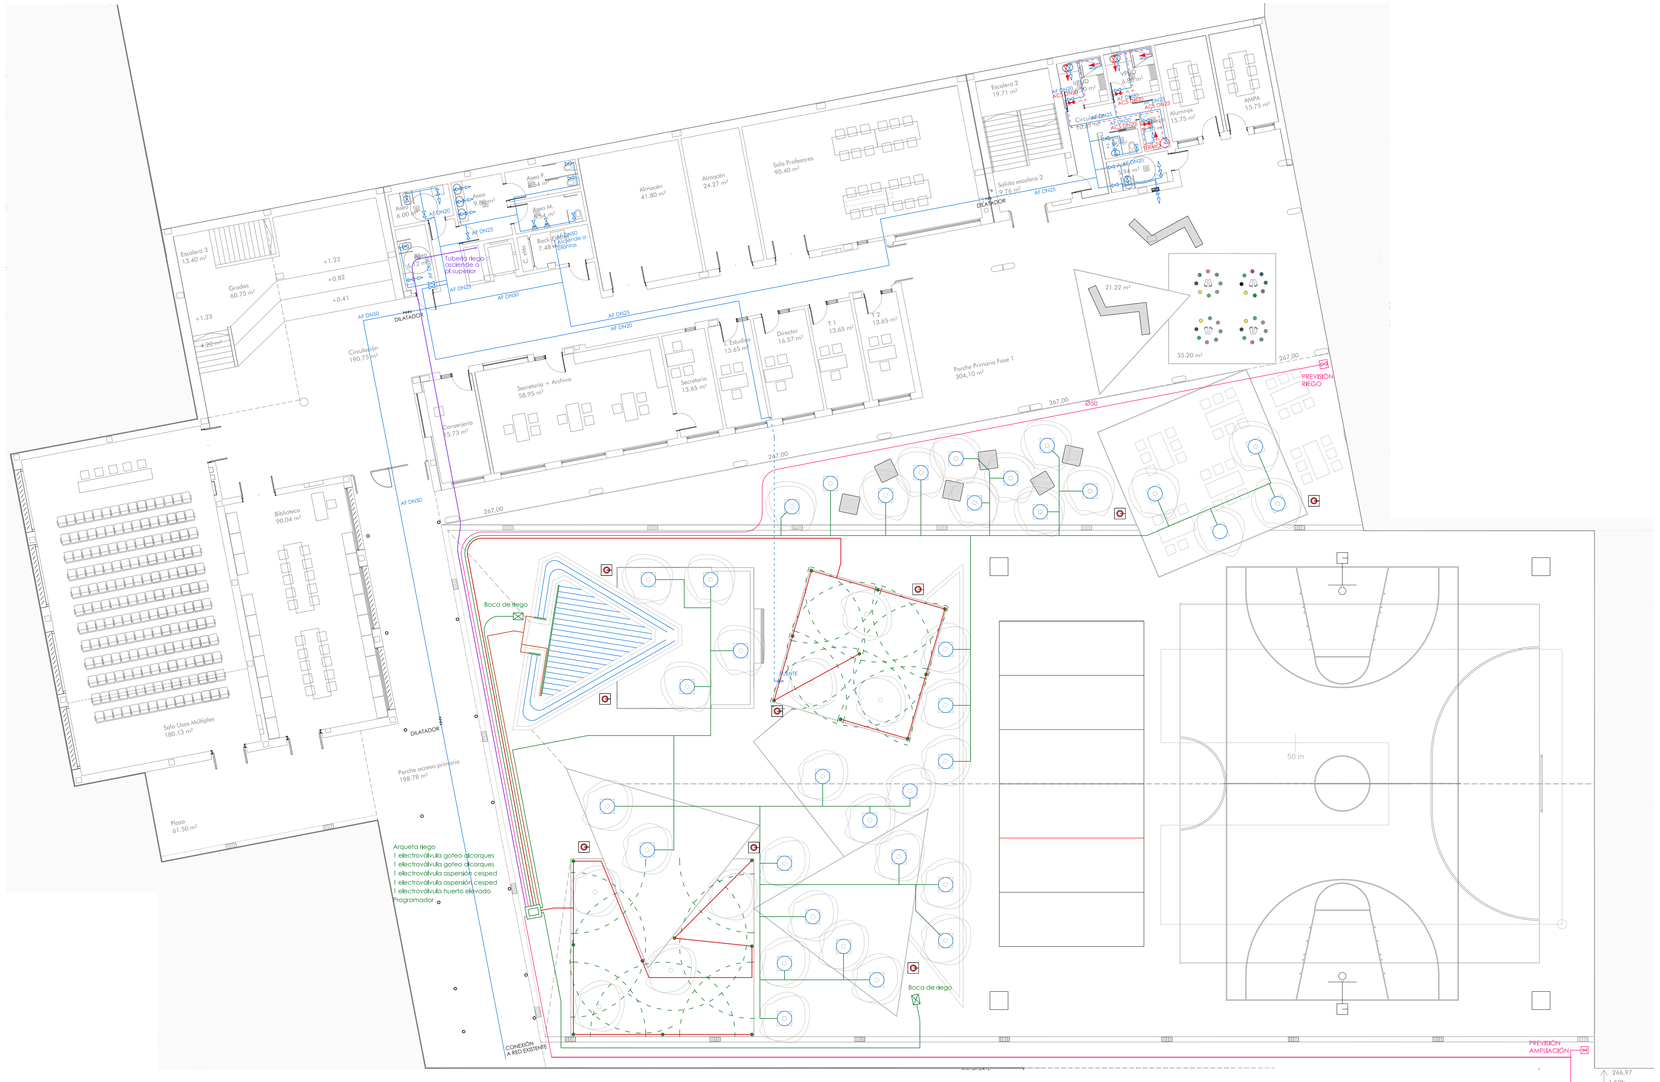

Ø MINIMOS DE DERIVACIONES A LOS APARATOS	
APARATO O PUNTO DE CONSUMO	Ø NOMINAL RAMAL (COBRE O PLÁSTICO, mm)
LAVABO	12
INODORO CON CISTERNA	12
URINARIO CON GIRO TEMPORIZADO	12
VERTEDERO	20

LEYENDA FONTANERIA

- TUBERIA AGUA FRIA
- TUBERIA AGUA CALIENTE SANITARIA
- TUBERIA RETORNO ACS
- LLAVE DE CORTE AF
- LLAVE DE CORTE ACS
- TOMA AF
- TOMA ACS

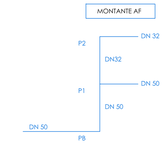

GOBIERNO DE ARAGON
Departamento de Educación, Cultura y Deporte
Gerencia de Infraestructuras y Equipamiento

PLANO ASBUILT
12 UNIDADES DE EDUCACIÓN PRIMARIA EN EL CENTRO PÚBLICO INTEGRADO VALDESPARTERA IV
Parcela EE (PU) 89.52 - Valdespartera. Zaragoza

ABRIL 2022

ESTUDIO a.m.a.
Paseo Independencia 34, 4º Dcha
T 976 30 12 20 F 976 30 12 21
50004 ZARAGOZA

arquitecto
Jesús Marco Bonbart

P

Registro Industrial
Pilar Pueyo Ferrer
Cod. COBAM nº 1429
Pz. Nra. Sra. del Pilar, 3 - 1º Izq. 50003 ZARAGOZA
976 291539 | mpueyo@arquia.com

ESCALA
1 / 150

FONTANERÍA. PLANTA BAJA

N

PLANO
IF1